




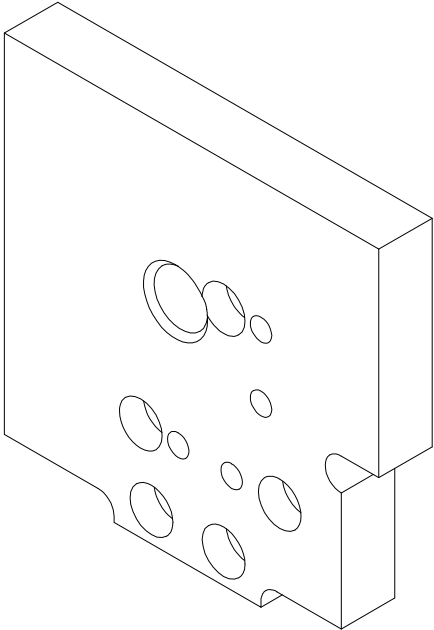


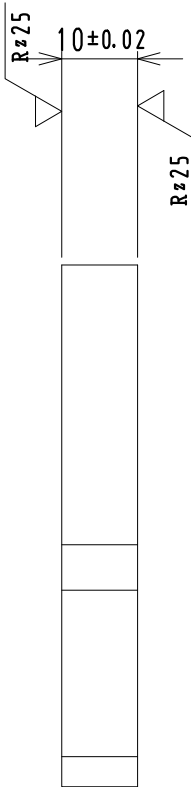


普通寸法公差 / Dimensional tolerance				
~ 4	0.1	16 ~ 63	0.3	
4 ~ 16	0.2	63 ~	0.5	

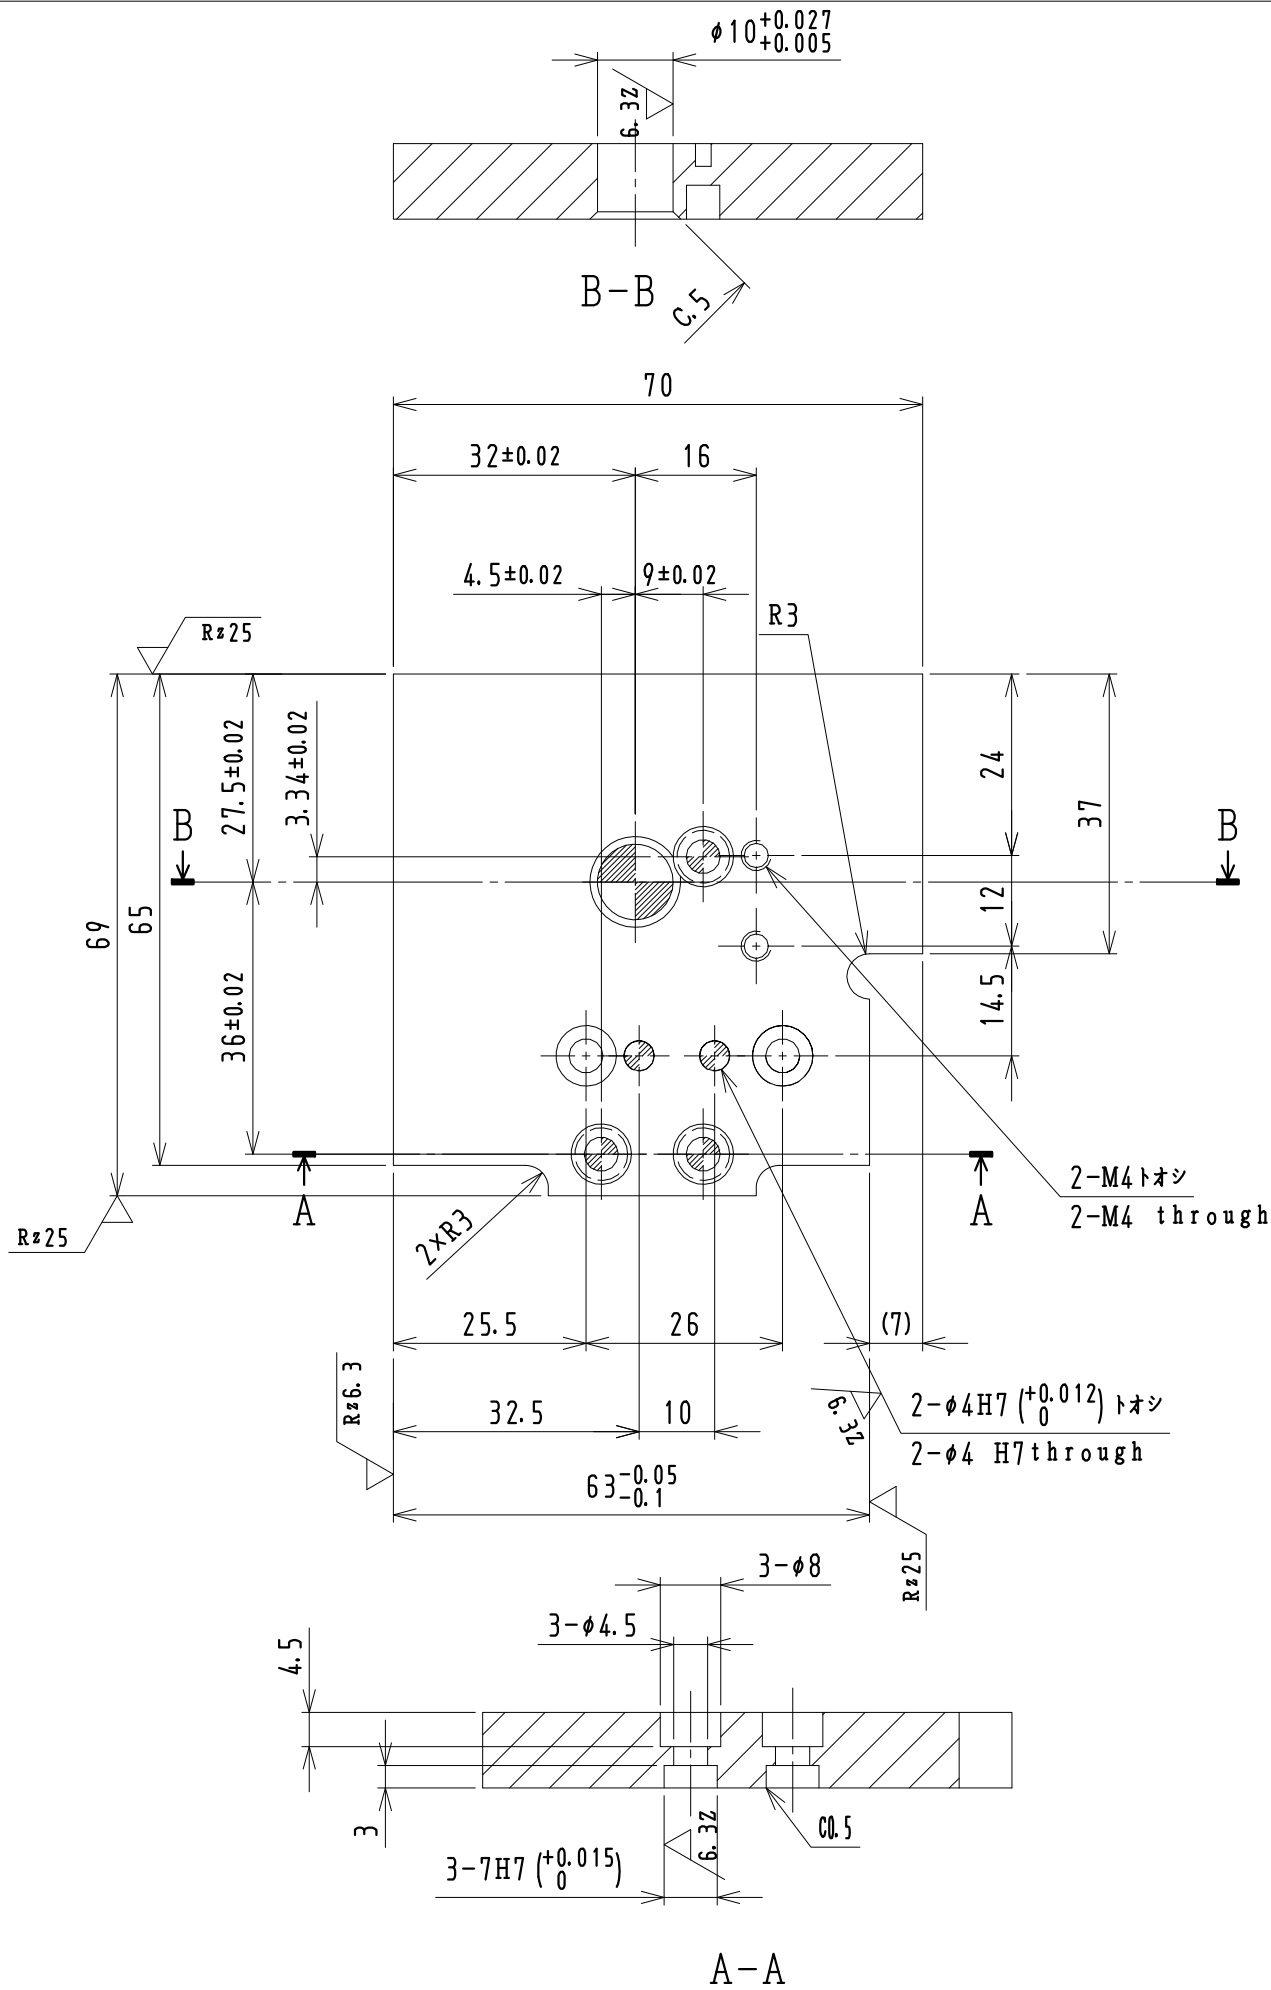

- ・外周全周C0.5〜C1ノ事
- ・ OUTSIDE ALL AROUND C0.5〜C1

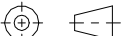MATIX番号 / MATIX .No.  
M-4082239-140

※全テノ寸法公差ハ処理後ノモノトスル / ALL DIMENSIONAL TOLERANCES SHALL BE APPLIED AFTER TREATMENTS  
※指定無キ各稜ハ糸面取りノコト / ALL CORNERS SHALL BE CHAMFERED C0.2~0.5 EXCEPT WHERE NOTED

三角法 / Third Angle Projection 		尺 度 Scale	1:1	消耗品 Spare part						
検 図 CHK.		製 図 DWG.	2016/01/25	設 計	2016/01/25	原 図 / Original Dwg. Name				
			Muraoka	DSGN.	K. Hachiya	フィルタ厚さ&絶縁チェック部/FILTER THIVKNSS&INSULA				
部 品 名 / Part name			治具/JIG			原 図 番 / Original Dwg. No.		担当		K. Hachiya
数 量 / Quantity			1			16K529-0W1-014-0		Sign		
材 料 / Material			<del>SKD11Z</del> SUS303			新 図 / New Dwg. Name				
表面処理 / Surface treatment			<del>ハードクロム/HARD CHROME, P</del>			新 図 番 / New Dwg. No.		担当		Kitamura
熱 処 理 / Heat treatment			<del>真空焼入/VACUUM HARDENING HRC50~55</del>			22K239-0W1-014-1		Sign		

No.	変更日 / Date	変更記事 / Revision record	担当 / Sign	No.	変更日 / Date	変更記事 / Revision record	担当 / Sign
1				2			
3				4			